




SKID MOT SÖDER



SKID MOT VÄSTER

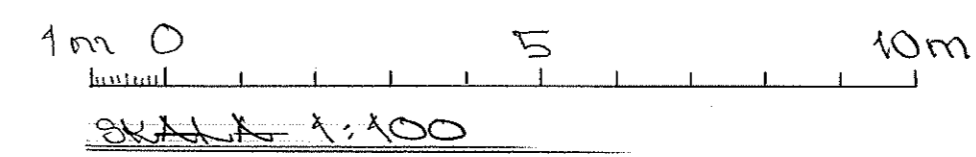

RELATIONSHANDLING

RELATIONSHANDLING 1:24-05			
ANT.	REV.	REVIDERINGEN AVSER	SIGN. DATUM

EKERÅ BYGGKONSULT AB		TELEFON 070-212 10 99	
590 41 RIMFORSA		RIMFORSA DEN 2021-08	
RITAD AV <i>HEKNER</i>		KONSTR. AV	
ARBETSNUMMER 2033		RITNINGNUMMER A4	
REVISOR <i>HEKNER</i>		REVISOR <i>A</i>	

OMB. TILL IMRESÄTTAR
 KV. ELISABETH 1, VÄSTENÅ
 VÄSTENÅ KOMMUN
 FÄSKÖPER
 SKALA 1:100