




FASAD MOT NORR

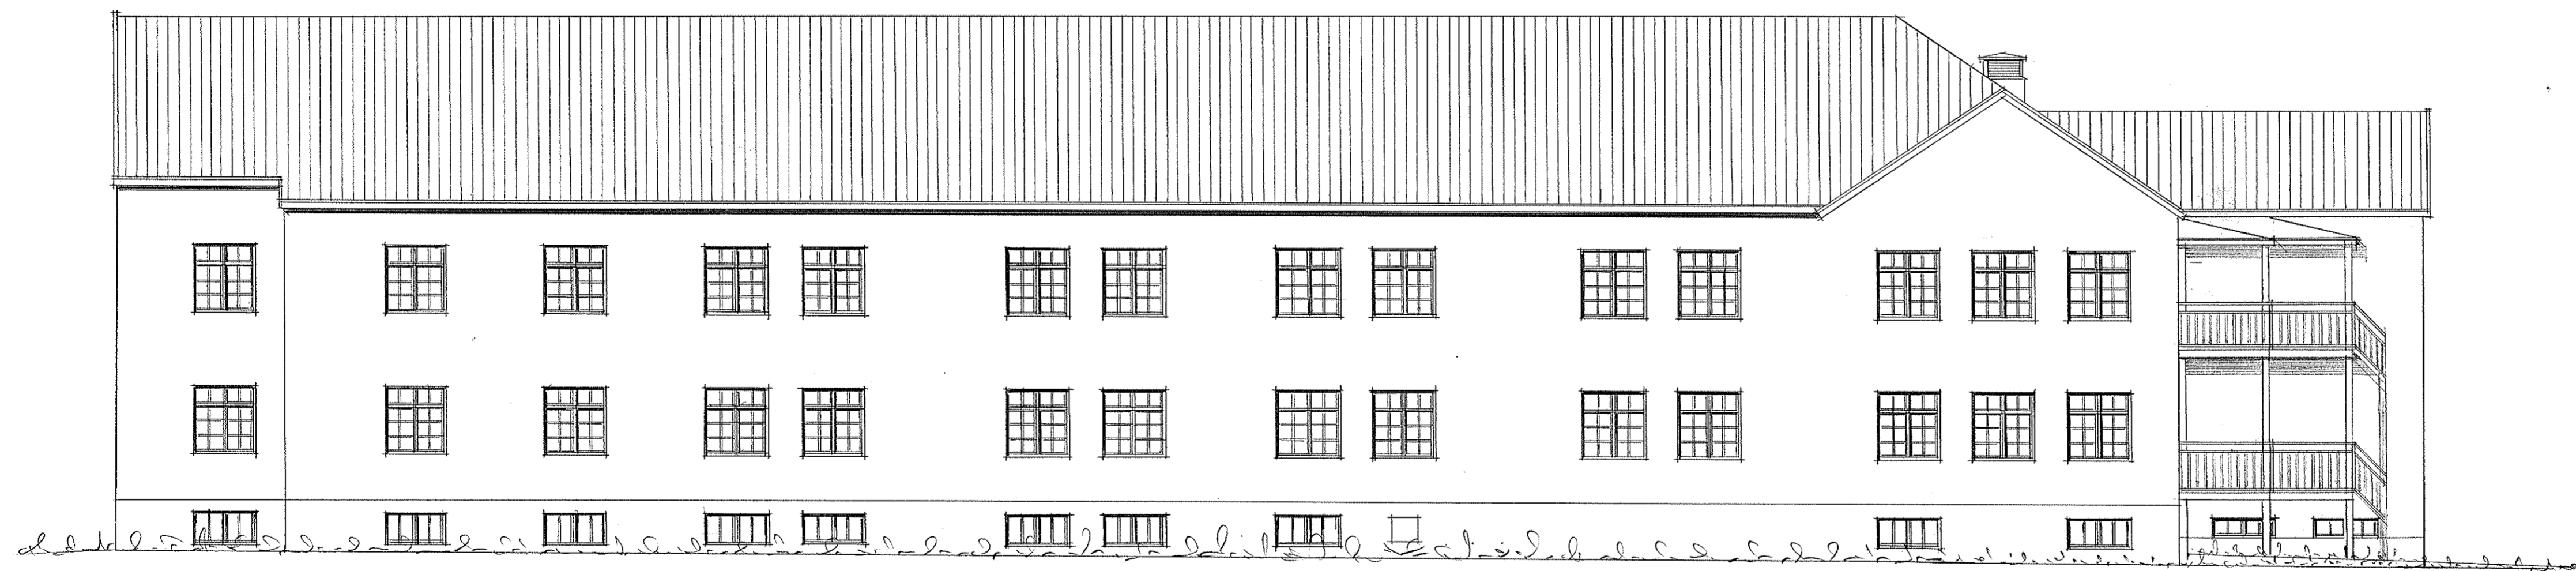

FASAD MOT ÖST

RELATIONSHANDLING

ANT.	REV.	REVIDERINGEN AVSER	SIGN.	DATUM
1		RELATIONSHANDLING		21-03

EKERÅ BYGGKONSULT AB		TELEFON 070-212 10 99	
590 41 RIMFORSÅ		RIMFORSÅ DEN 2021-09	
RITAD AV <u>H. HARRI</u>		KONSTR. AV	
ARBETSNUMMER 2033		RITNINGNUMMER	
		SKALA 1:100	
		REV A5	

